


FÖRKLARINGAR

1. Armaturer placeras på vägg vid varje trapplopp mot fasad.

GENERELLT


- Uthög, strömbrytare etc placeras +1500 ö.g. i verkstadsbalkar där ej annat anges.
- Ledningar skall vara i halogenfritt skärmat utförande där ej annat anges.

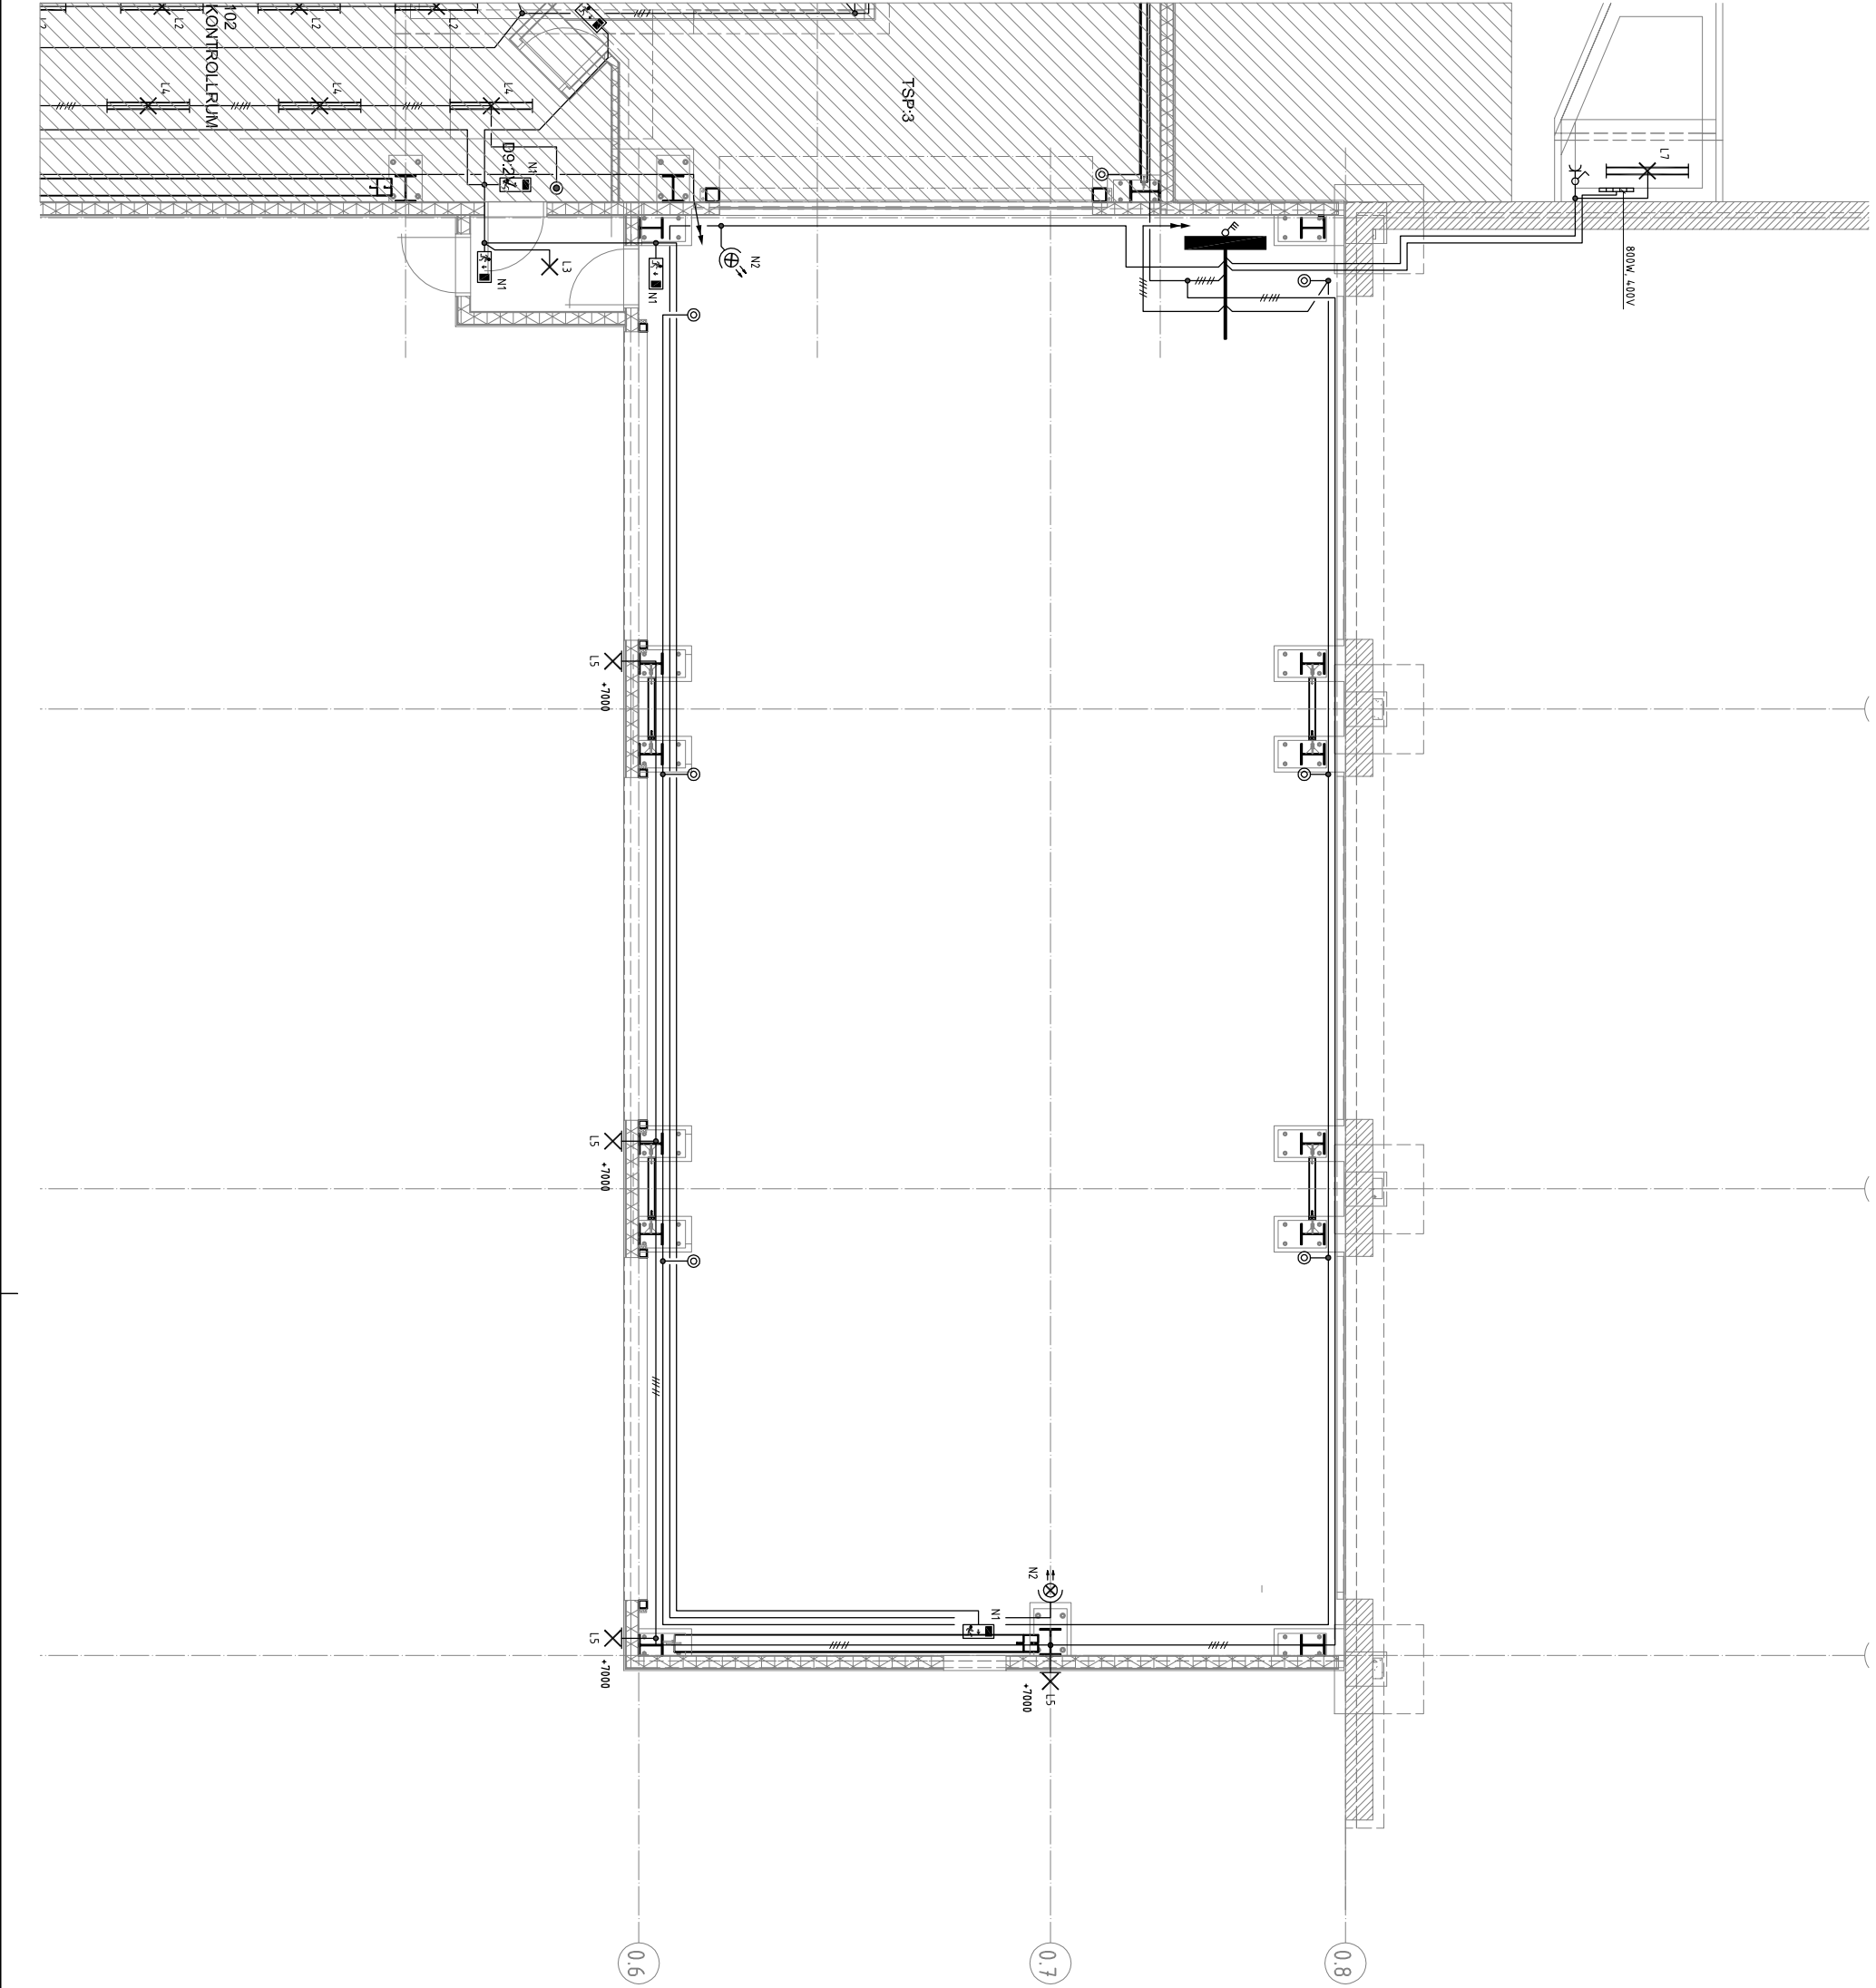

-	-	Relationshandling	ÅBk	2012-04-23
BET	ANT	ANMÄNKNA AVSEER	SÄM	DATUM

RELATIONSHANDLING

ABB COMPONENTS



ÄF-INFRASTRUKTUR AB
Svevägen 1
SE-701 59 Falun
Tel: 070-556 89 79
Mail: infrastruktural@abb.com
www.abb.com


2012-02-02	R Koffström
------------	-------------

NYBYGGNAD AV TESTHALL

SKALA	FÖRSTÄ	NUMMER	I BET
1:100	A3	726:63F:112	1
1:50	A1		