


FÖRKLARINGAR

1. Armaturer placeras på vägg vid varje trapplopp mot fasad.

GENERELLI

- Uthög, strömbrytare etc placeras +1500 ö.g. i verkstadsbalkar där ej annat anges.
- Ledningar skall vara i halogenfritt, skärmat utförande där ej annat anges.

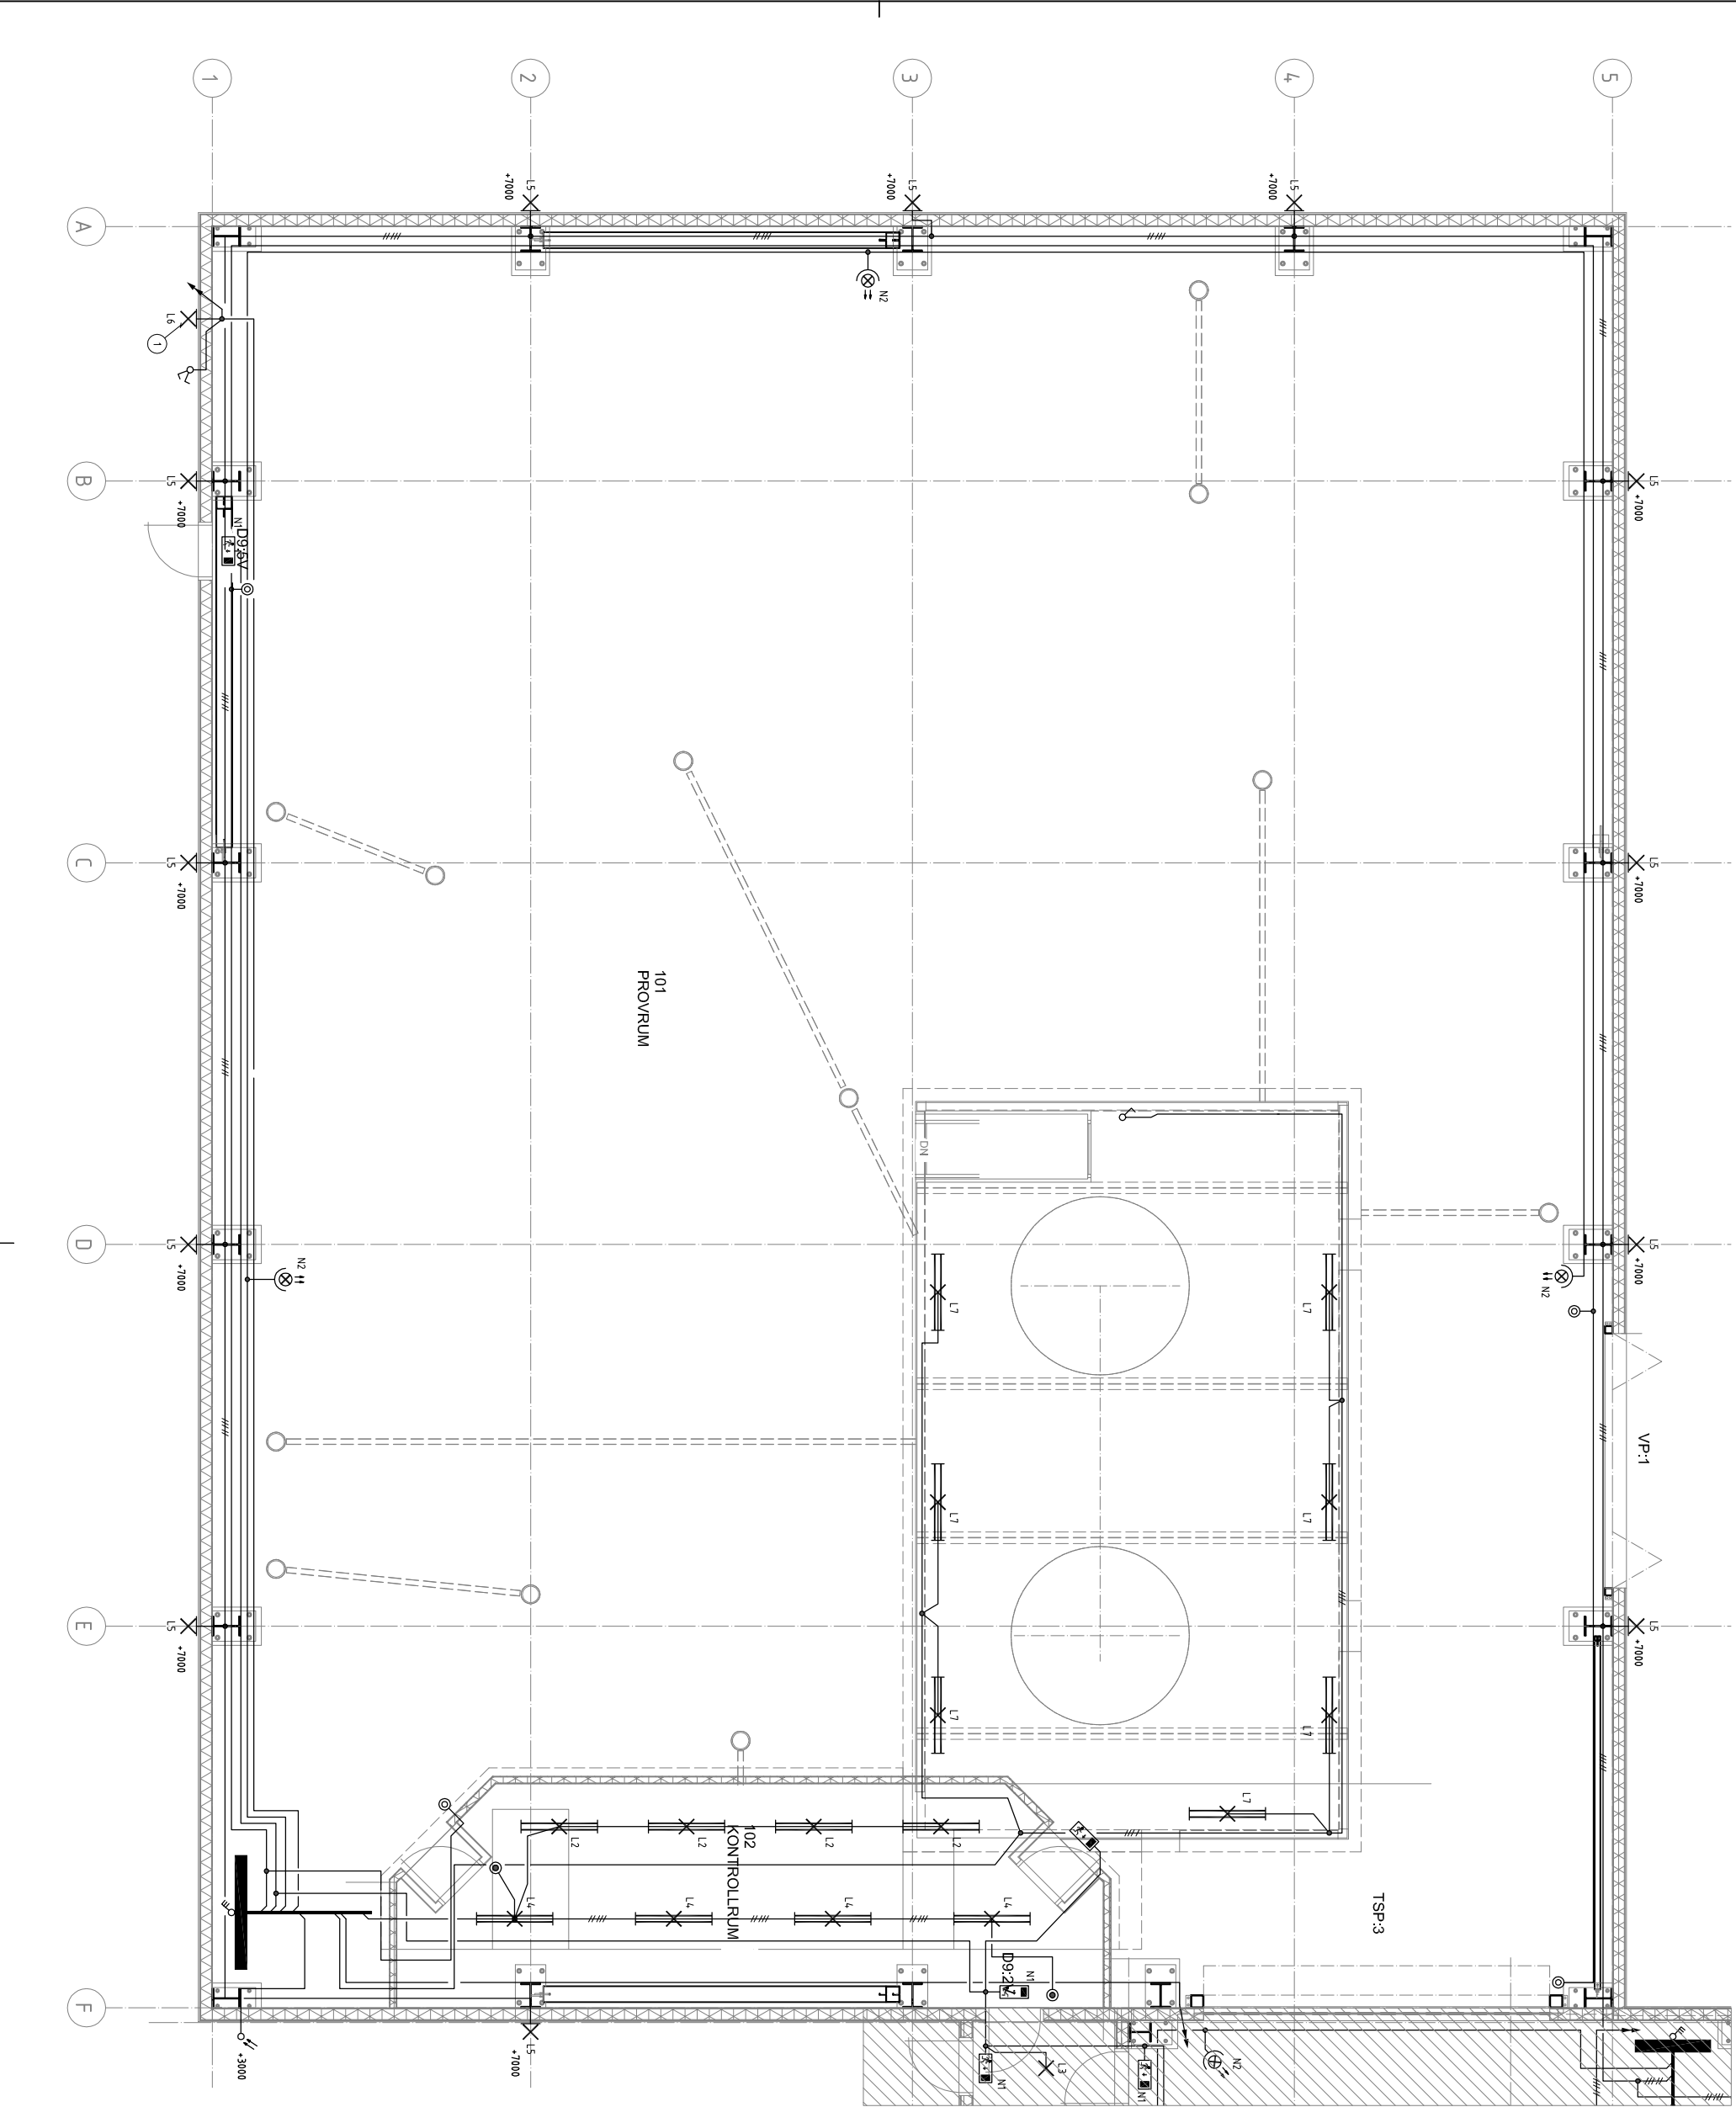

-	-	Relationshandling	ÅBk	2012-04-23
BET	ANT	ANORDNAN AVSEER	SÄM	DATUM
RELATIONSHANDLING				
ABB COMPONENTS				
UPPRÄSK NR		STAD AV	ÅBk	HAJDUK LÖFBERG
S71 159		ÅBk	ÅBk	Åke B Jönk
2012-02-02		R Koffström		
NYBYGGNAD AV TESTHALL				
Testhall, Plan 1				
BELYSNINGSSYSTEM				
SKALA	FÖRSTÄT	NUMMER	I BET	
1:100	A3	726:63F:111		
1:50	A1			