


FÖRKLARINGAR

1. Ledning till armaturer på vägg vid varje trapplopp mot fasad samt till trappströmbrytare vid dörr för travarsbana.


GENERELLT

- Uttag, strömbrytare etc placeras +1500 b.g. i verkstadsbalkar där ej annat anges.
- Ledningar skall vara i halogenfri tr., skärmat ut förande där ej annat anges.

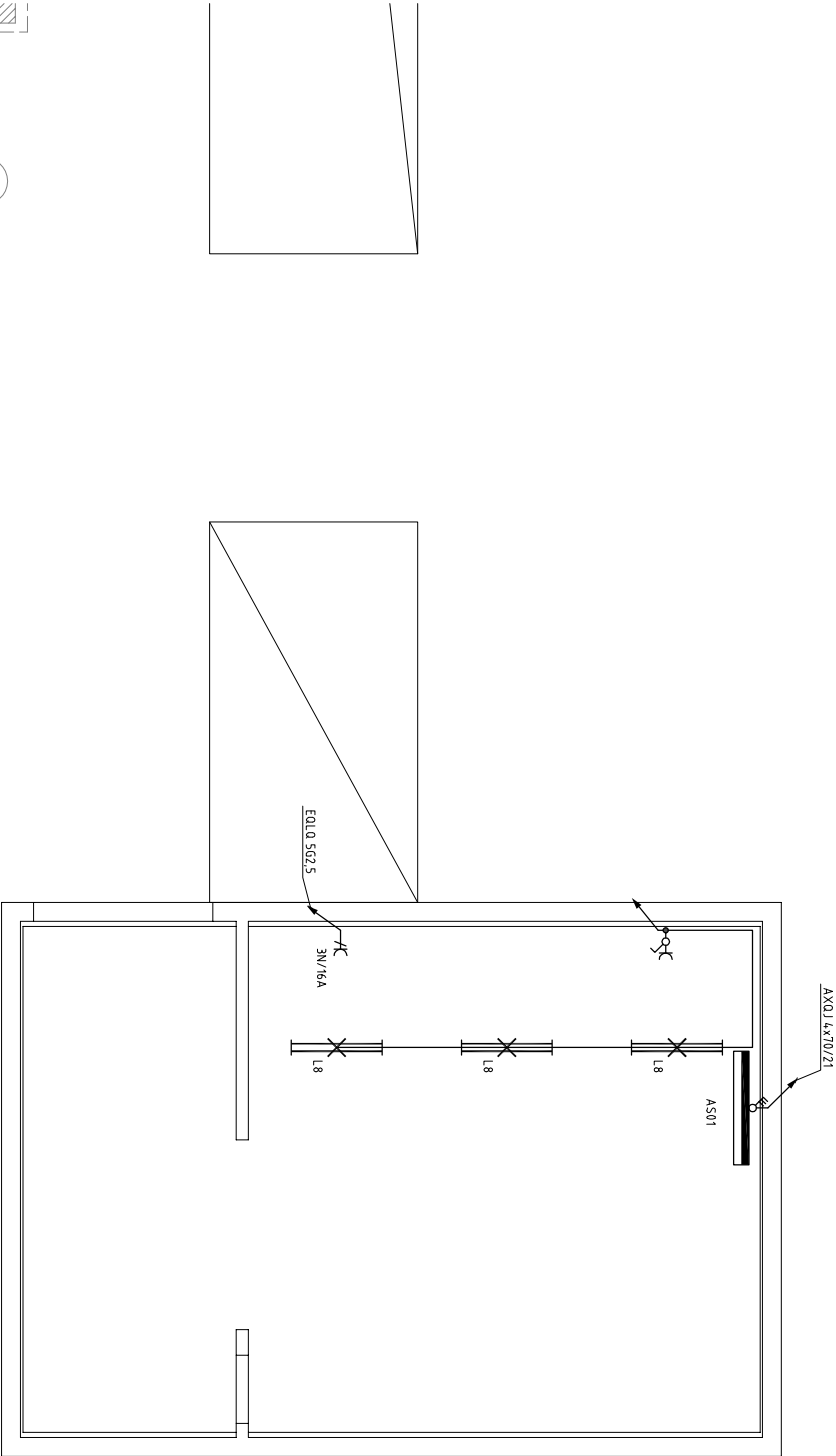

RELATIONSHANDLING

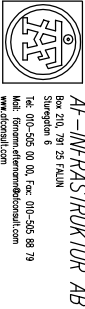
2012-02- R Knifström

NYBYGGNAD AV TESTHALL

SKALA	FÖRSTÄ	NUMMER	I BET
1:100	A3	623:63F:224	
1:50	A1		