

FÖRKLARINGAR


1. Uttagscentral fabrikat ABB/CEWE. Placeras +1500 ö.g.
2. Säkerhetsbrytare 160A.
3. Säkerhetsbrytare 125A.
4. Säkerhetsbrytare 16A för kylaggregat.
5. Säkerhetsbrytare 16A för port.
6. Säkerhetsbrytare 125A för travers.
7. Säkerhetsbrytare 63A för travers.
8. Säkerhetsbrytare för luftvärmare.
9. Säkerhetsbrytare 16A för ventilationsaggregat på kontrollrummets tak.
10. Säkerhetsbrytare 16A för brandgardin.
11. Till värmebäbel i takbrunnar.
12. Säkerhetsbrytare för värmebatteri.

TECKENFÖRKLARINGAR

- 3N/16A Blockerat 3-fasuttag 16A 400V, EZ4, 170 64.
- 3N/32A Blockerat 3-fasuttag 32A 400V, EZ4, 170 77
- 3N/63A Blockerat 3-fasuttag 63A 400V, EZ4, 171 12.
- 3N/125A Blockerat 3-fasuttag 125A 400V, EZ4, 171 22.
- K Uttag 230V 16A i kanal.
- U Uttag 230V 16A.

GENERELLI

- Uttag, uttagscentraler, säkerhetsbrytare mm placeras +1500 ö.g. i verkstadsbalkar där ej annat anges.
- Ledningar skall vara i halogenfritt, skärmat utförande där ej annat anges.

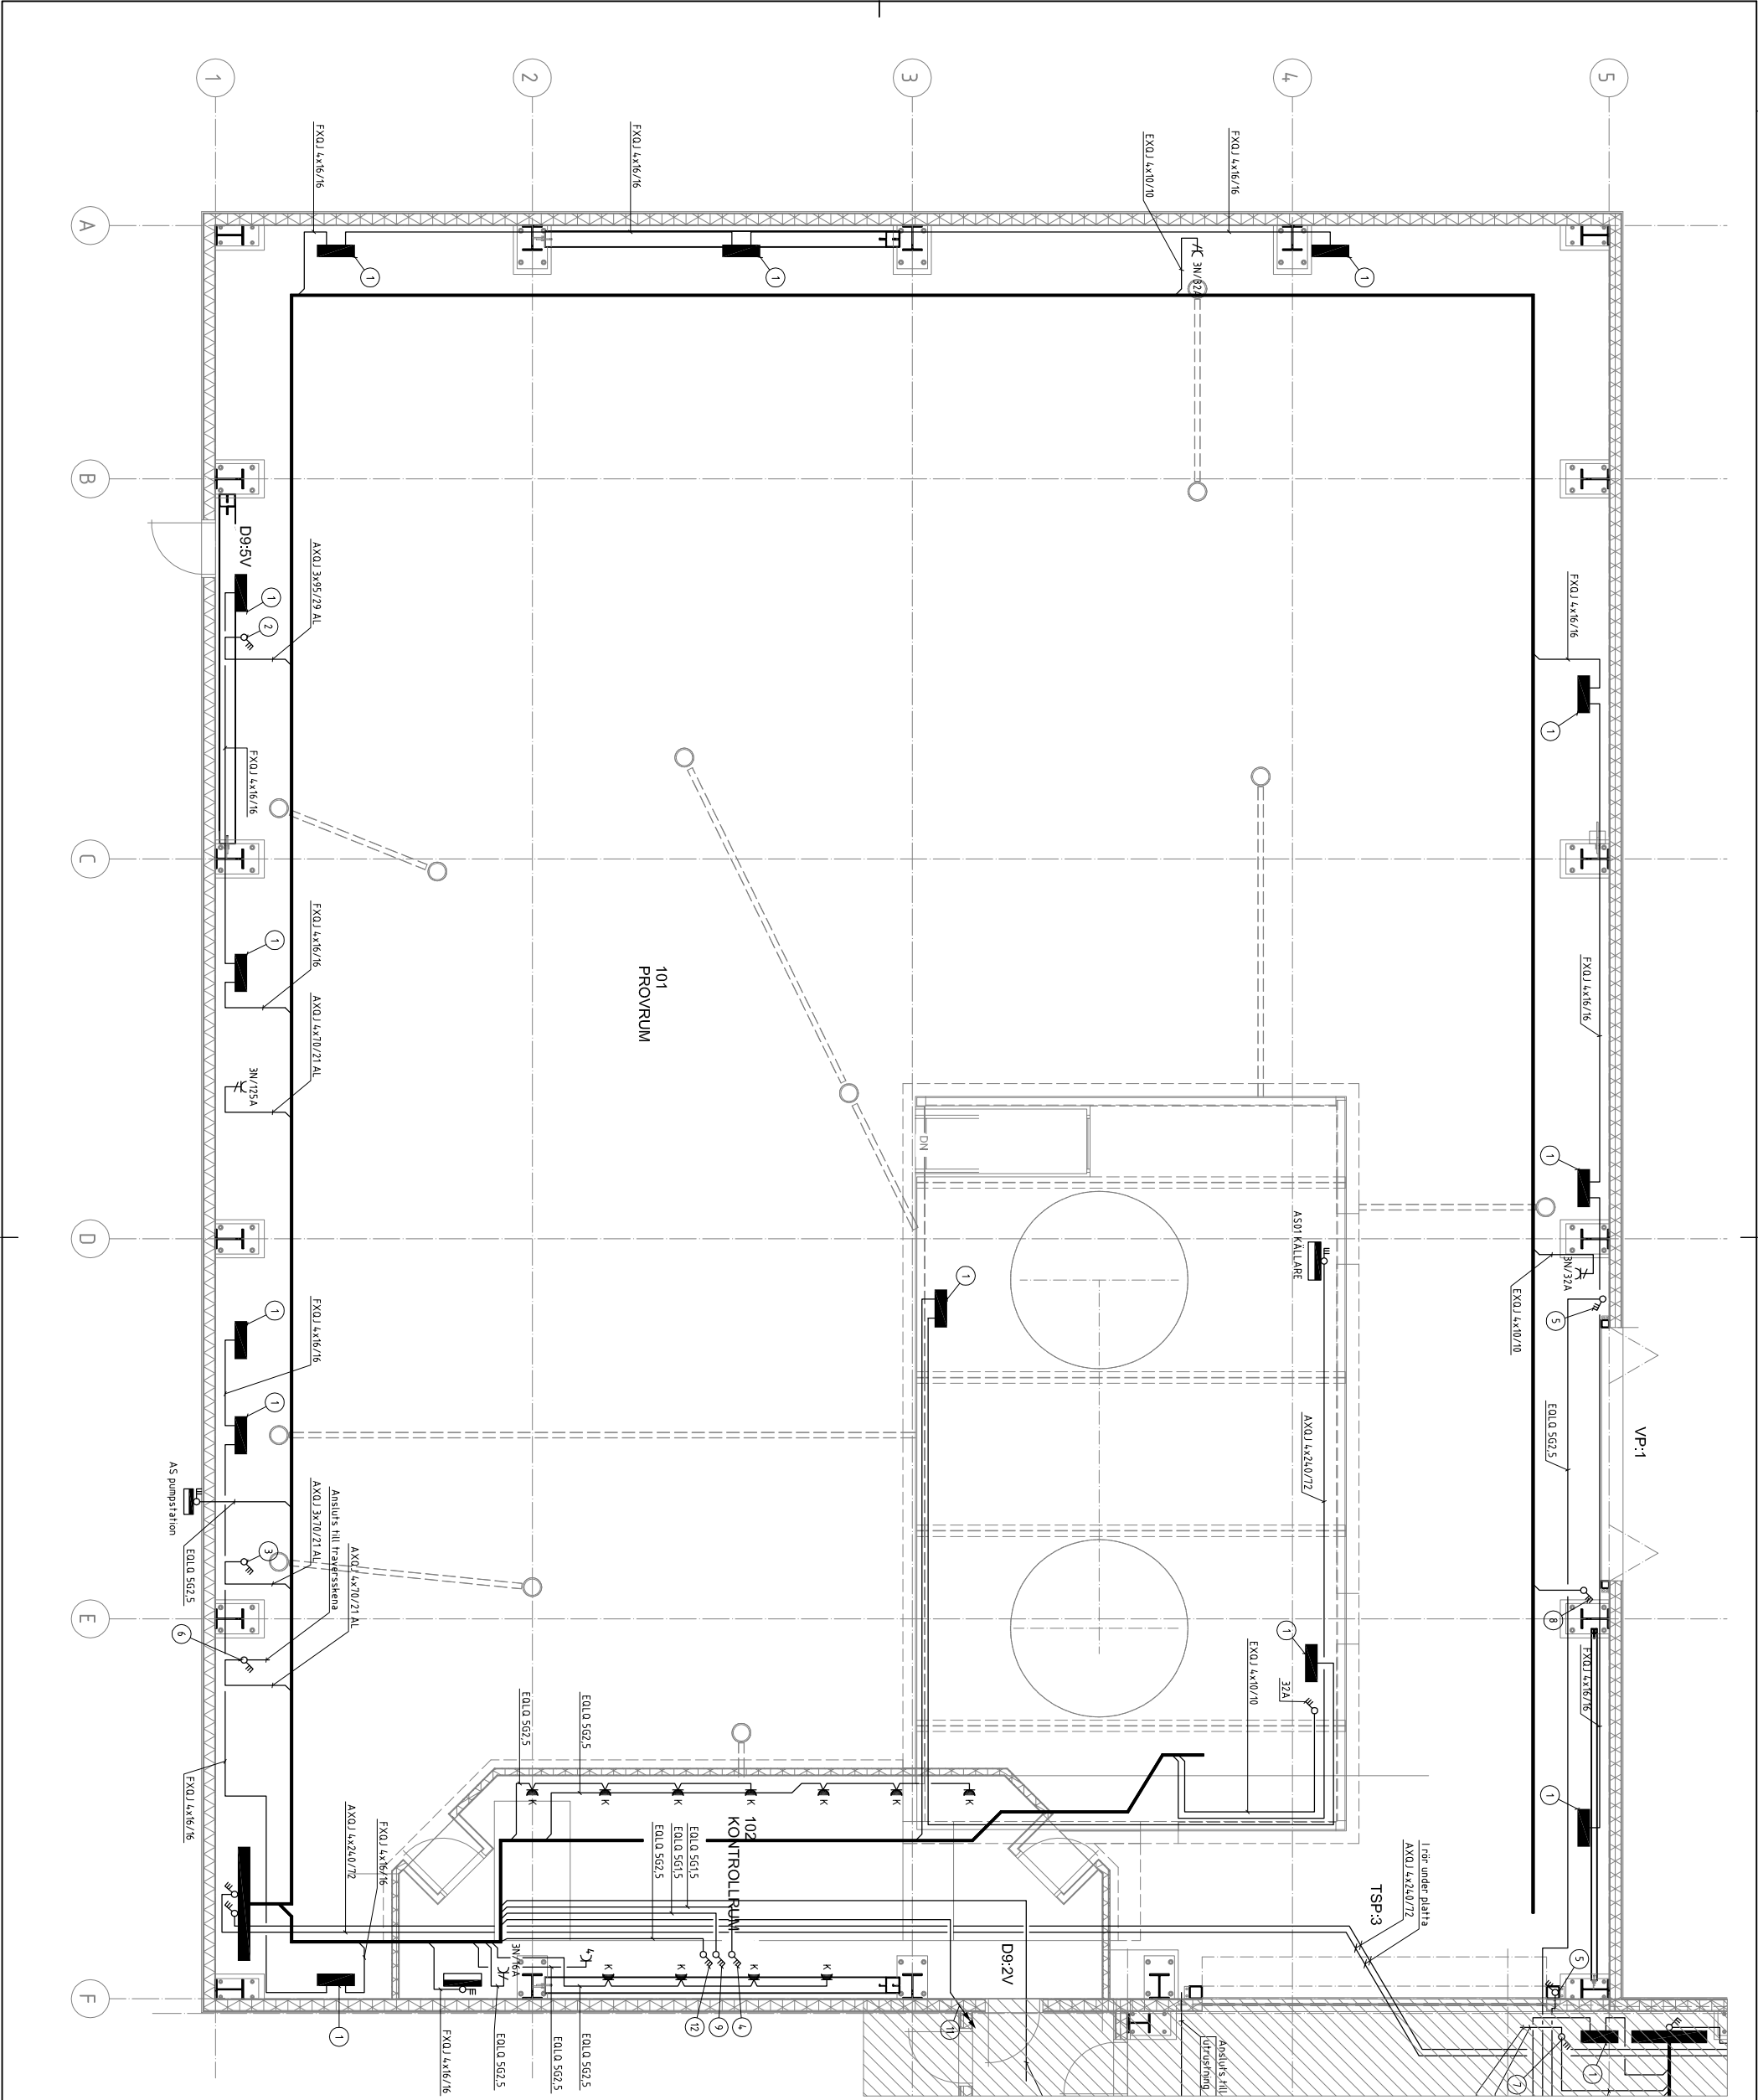

RELATIONSHANDLING			
BET	AMT	ARBODATA AVSER	SÄM
-	-	Relationshandling	ÅBB
-	-	ARBODATA AVSER	2012-04-23
ABB COMPONENTS			
ÄF-INFRASTRUKTUR AB			
Bor 201, 79 25 TRÄLN			
Sve 070-565 00 00, Fax 070-565 89 79			
Webb: <a href="http://www.infrastrukturalb.com">www.infrastrukturalb.com</a>			
2012-02-02			
R Kraftström			
NYBYGGNAD AV TESTHALL			
Testhall, Plan 1			
KRAFTSYSTEM			
SKALA	TITEL	NUMMER	1 BET
1:100	A3	726:63B:111	
150	A1		