


FÖRKLARINGAR

- 1. Vertikal kabelstige
- 2. Vertikal kabelstige till takbelysning mm.

TECKENFÖRKLARINGAR

Kabelstige, bredd enligt ritning.


Vittackerad fönsterbänkskanal.

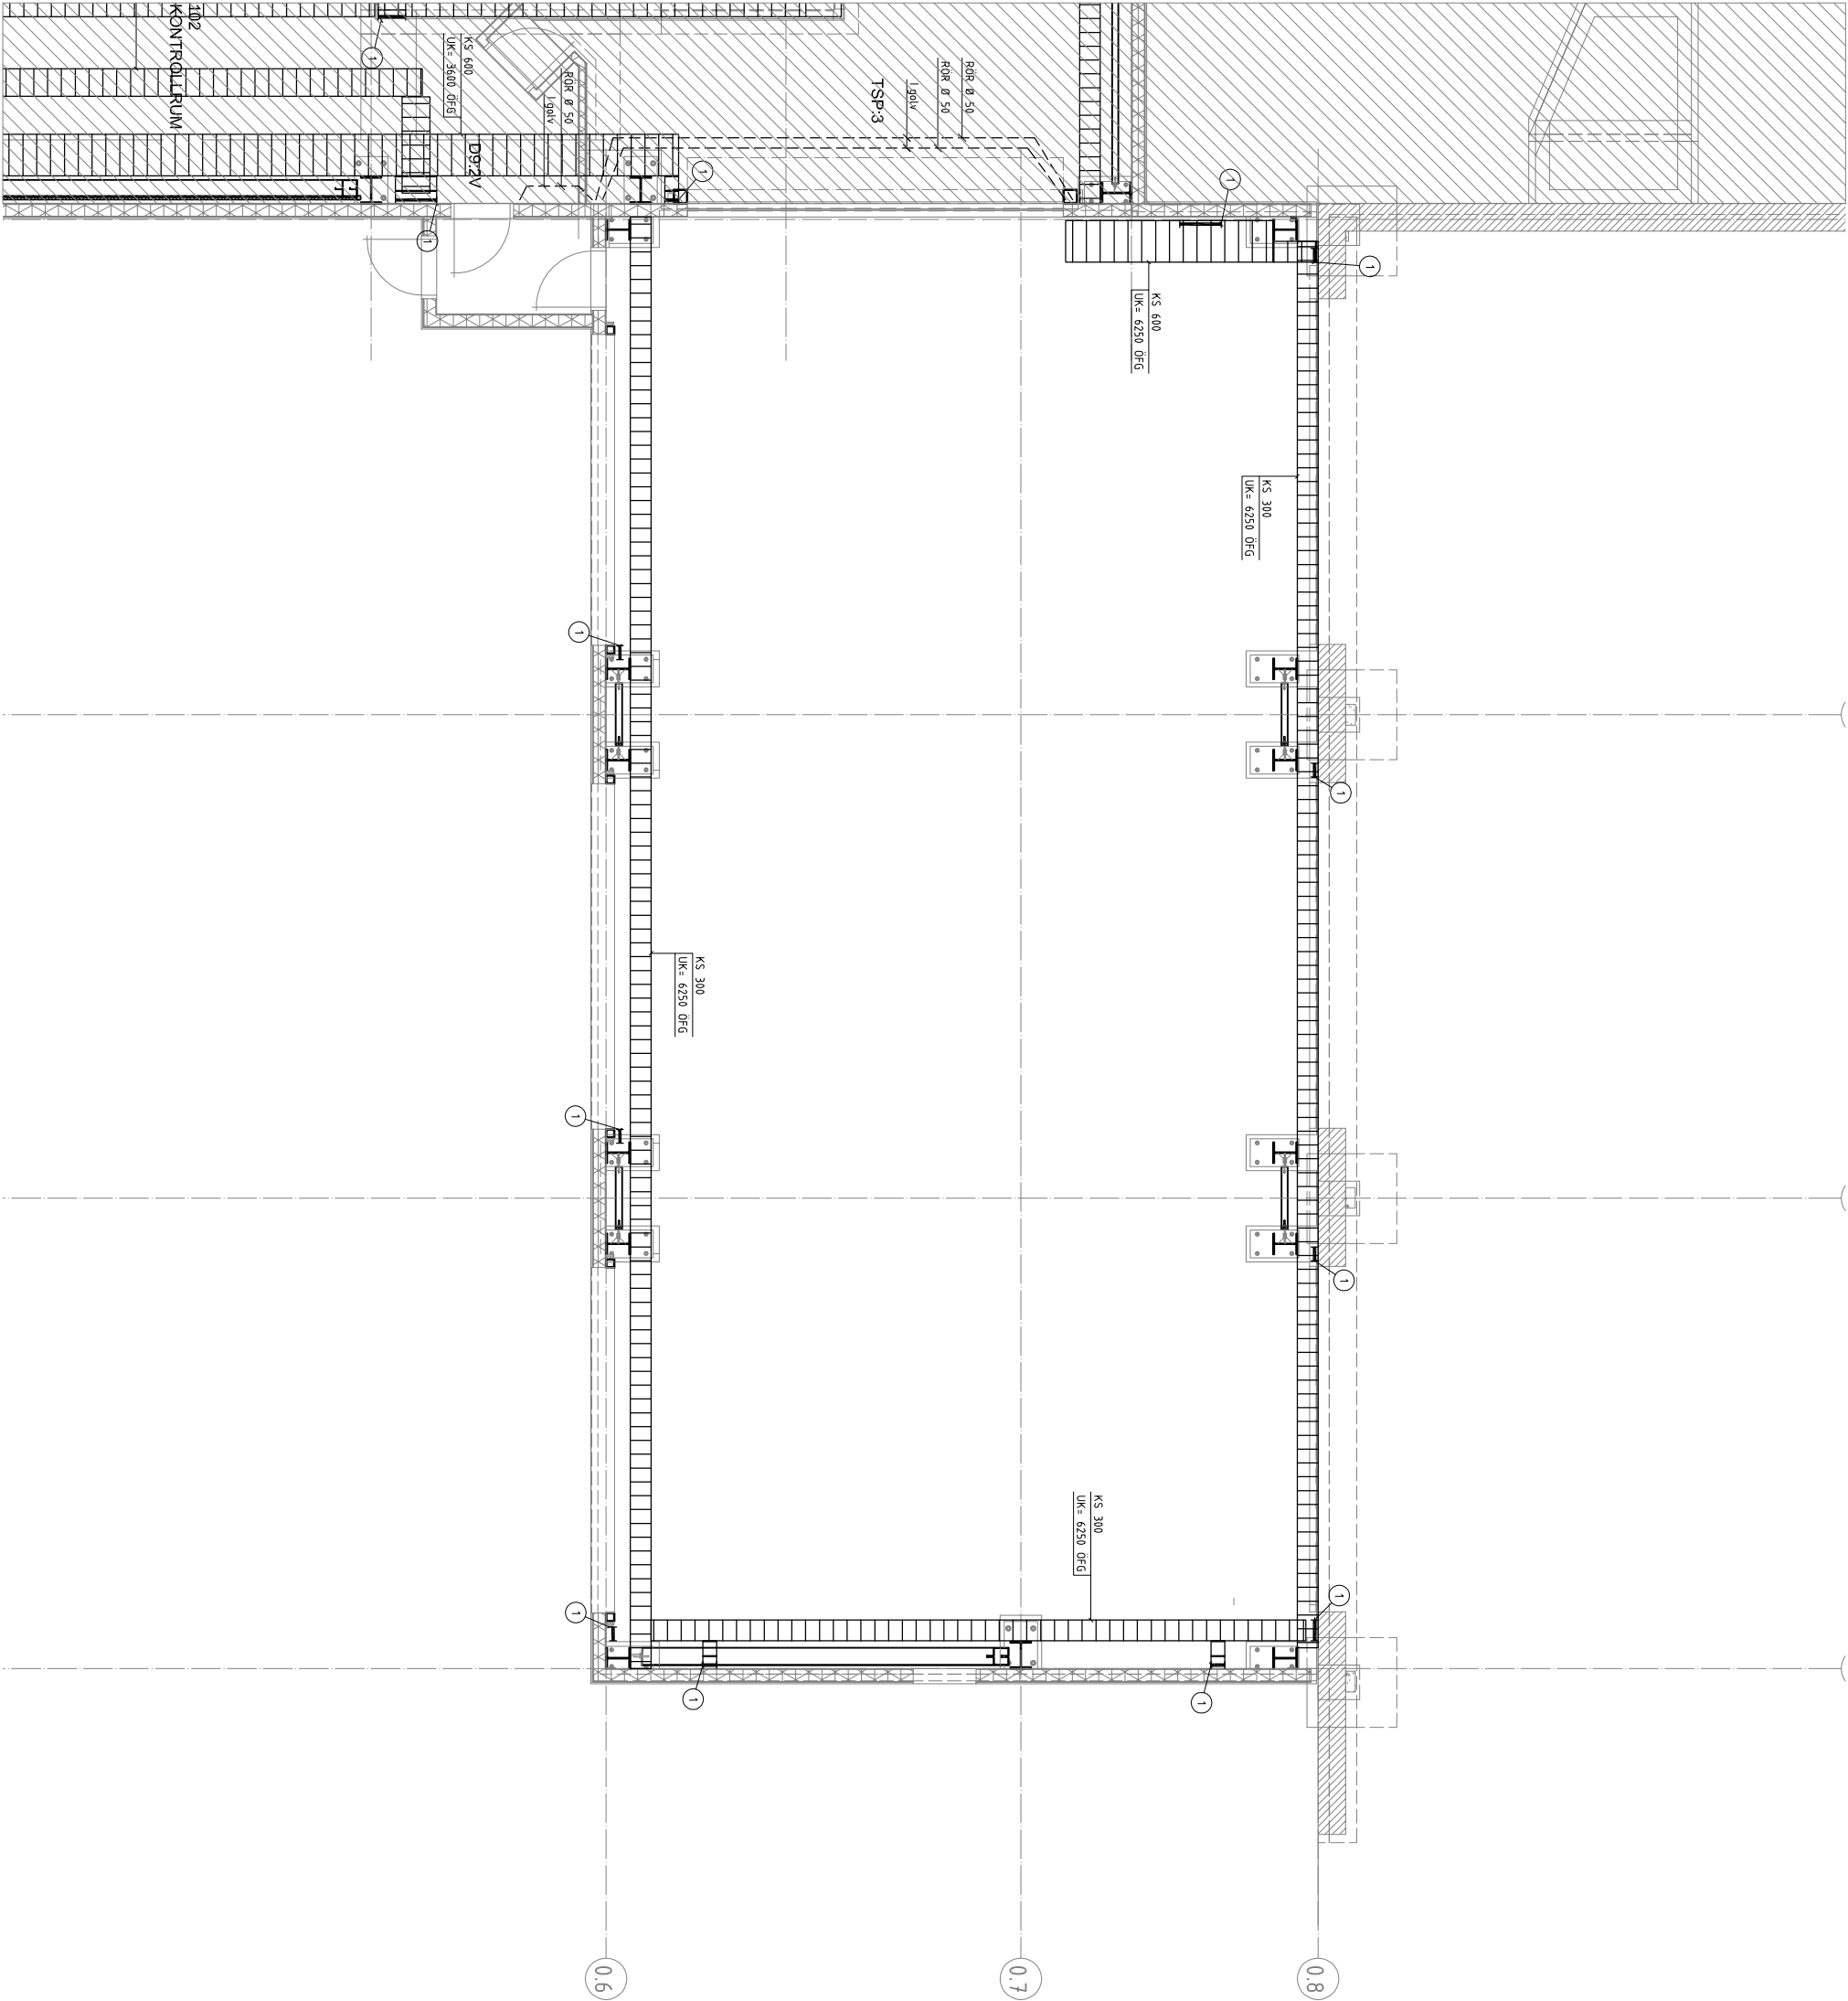

-	-	Relationshandling	ÄBk	2012-04-23
BET	ANT	Angevänt avsett	SKN	DATUM

RELATIONSHANDLING

ABB COMPONENTS



**ÄF-INFRASTRUKTUR AB**  
Svevägen 1  
SE-701 56  
Tel: 070-556 00 00, Fax: 070-556 89 79  
Mail: [infrastruktur@abb.se](mailto:infrastruktur@abb.se)  
[www.infrastructural.com](http://www.infrastructural.com)

PROJEKT NR	STAD AV	ÄBk	HAJAL LÖFBERG
571 159	ÄBk	Äke B örk	

2012-02-02 R Krafström

NBYGGNAD AV TESTHALL

Utb yggnad Plan 1

KANALISATIONSYS TEM

SKALA	1:100	A3	1:50	FÖRSTÄ	NUMMER	1 BET
					726:61:112	-