

FÖRKLARINGAR


1. Uttagscentral fabrikat ABB/CEWE. Placeras +1500 ö.g.
2. Säkerhetsbrytare 160A.
3. Säkerhetsbrytare 125A.
4. Säkerhetsbrytare 16A för kylaggregat.
5. Säkerhetsbrytare 16A för port.
6. Säkerhetsbrytare 125A för travers.
7. Säkerhetsbrytare 63A för travers.
8. Säkerhetsbrytare för luftvärmare.
9. Säkerhetsbrytare 16A för ventilationsaggregat på kontrollrummets tak.
10. Säkerhetsbrytare 16A för brandgardin.
11. Till värmekabel i takbrunnar.
12. Säkerhetsbrytare för värmebatteri.

TECKENFÖRKLARINGAR

- 3N/16A Blockerat 3-fasuttag 16A 400V, EZ4 170 64.
- 3N/32A Blockerat 3-fasuttag 32A 400V, EZ4 170 77
- 3N/63A Blockerat 3-fasuttag 63A 400V, EZ4 171 12.
- 3N/125A Blockerat 3-fasuttag 125A 400V, EZ4 171 22.
- K Uttag 230V 16A i kanal.
- U Uttag 230V 16A.

GENERELLI

- Uttag, uttagscentraler, säkerhetsbrytare mm placeras +1500 ö.g i verkstadshallar där ej annat anges.
- Ledningar skall vara i halogenfritt, skärmat utförande där ej annat anges.

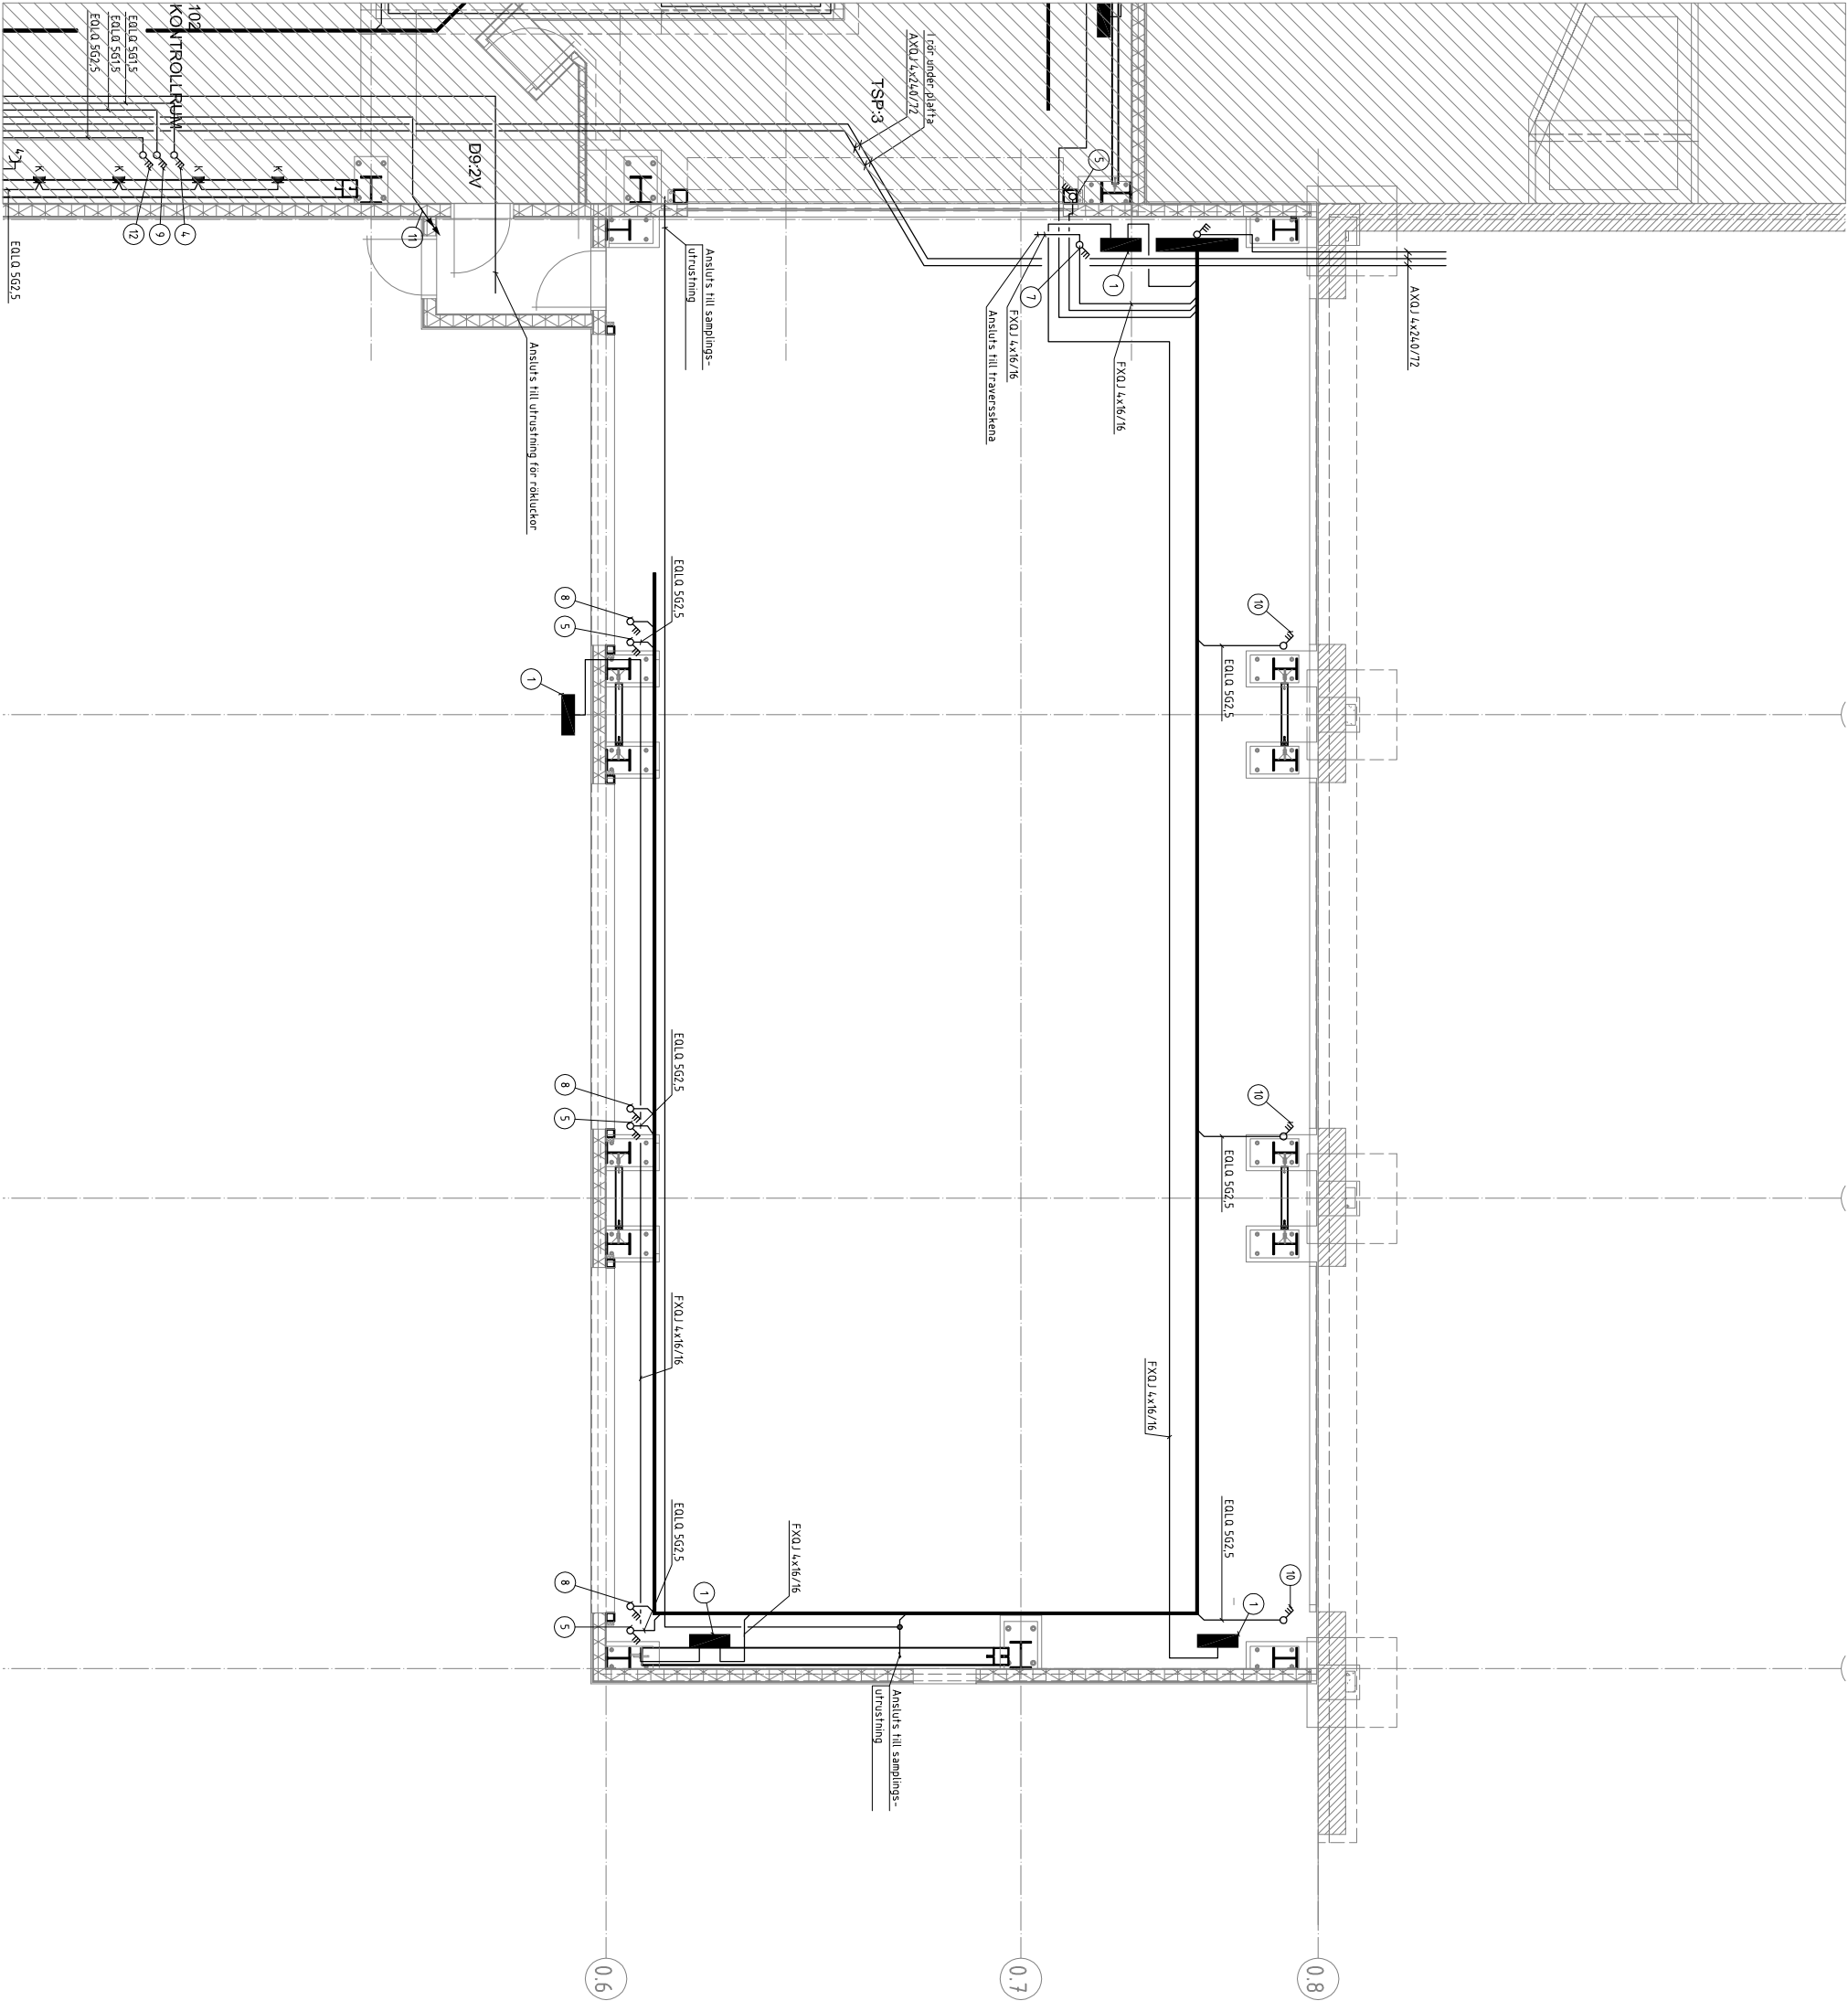

BET	ANT	ANMÄRKNINGAR	SÄM	DATUM
-	-	Relationshandling	ÅBk	2012-04-23

RELATIONSHANDLING

ABB COMPONENTS



UPPGÅVA NR	RTID ÅR	ÅBk	ÄKE B BÖK
571 159	ÅBk	ÅBk	Åke B BÖK

2012-02-02 R Kontrollström

NYBYGGNAD AV TESTHALL

Utbyggnad Plan 1  
KRAFTSYSTEM  
SKALA 1:100  
A3  
150  
NIMMER  
726:63B:112  
1 BET