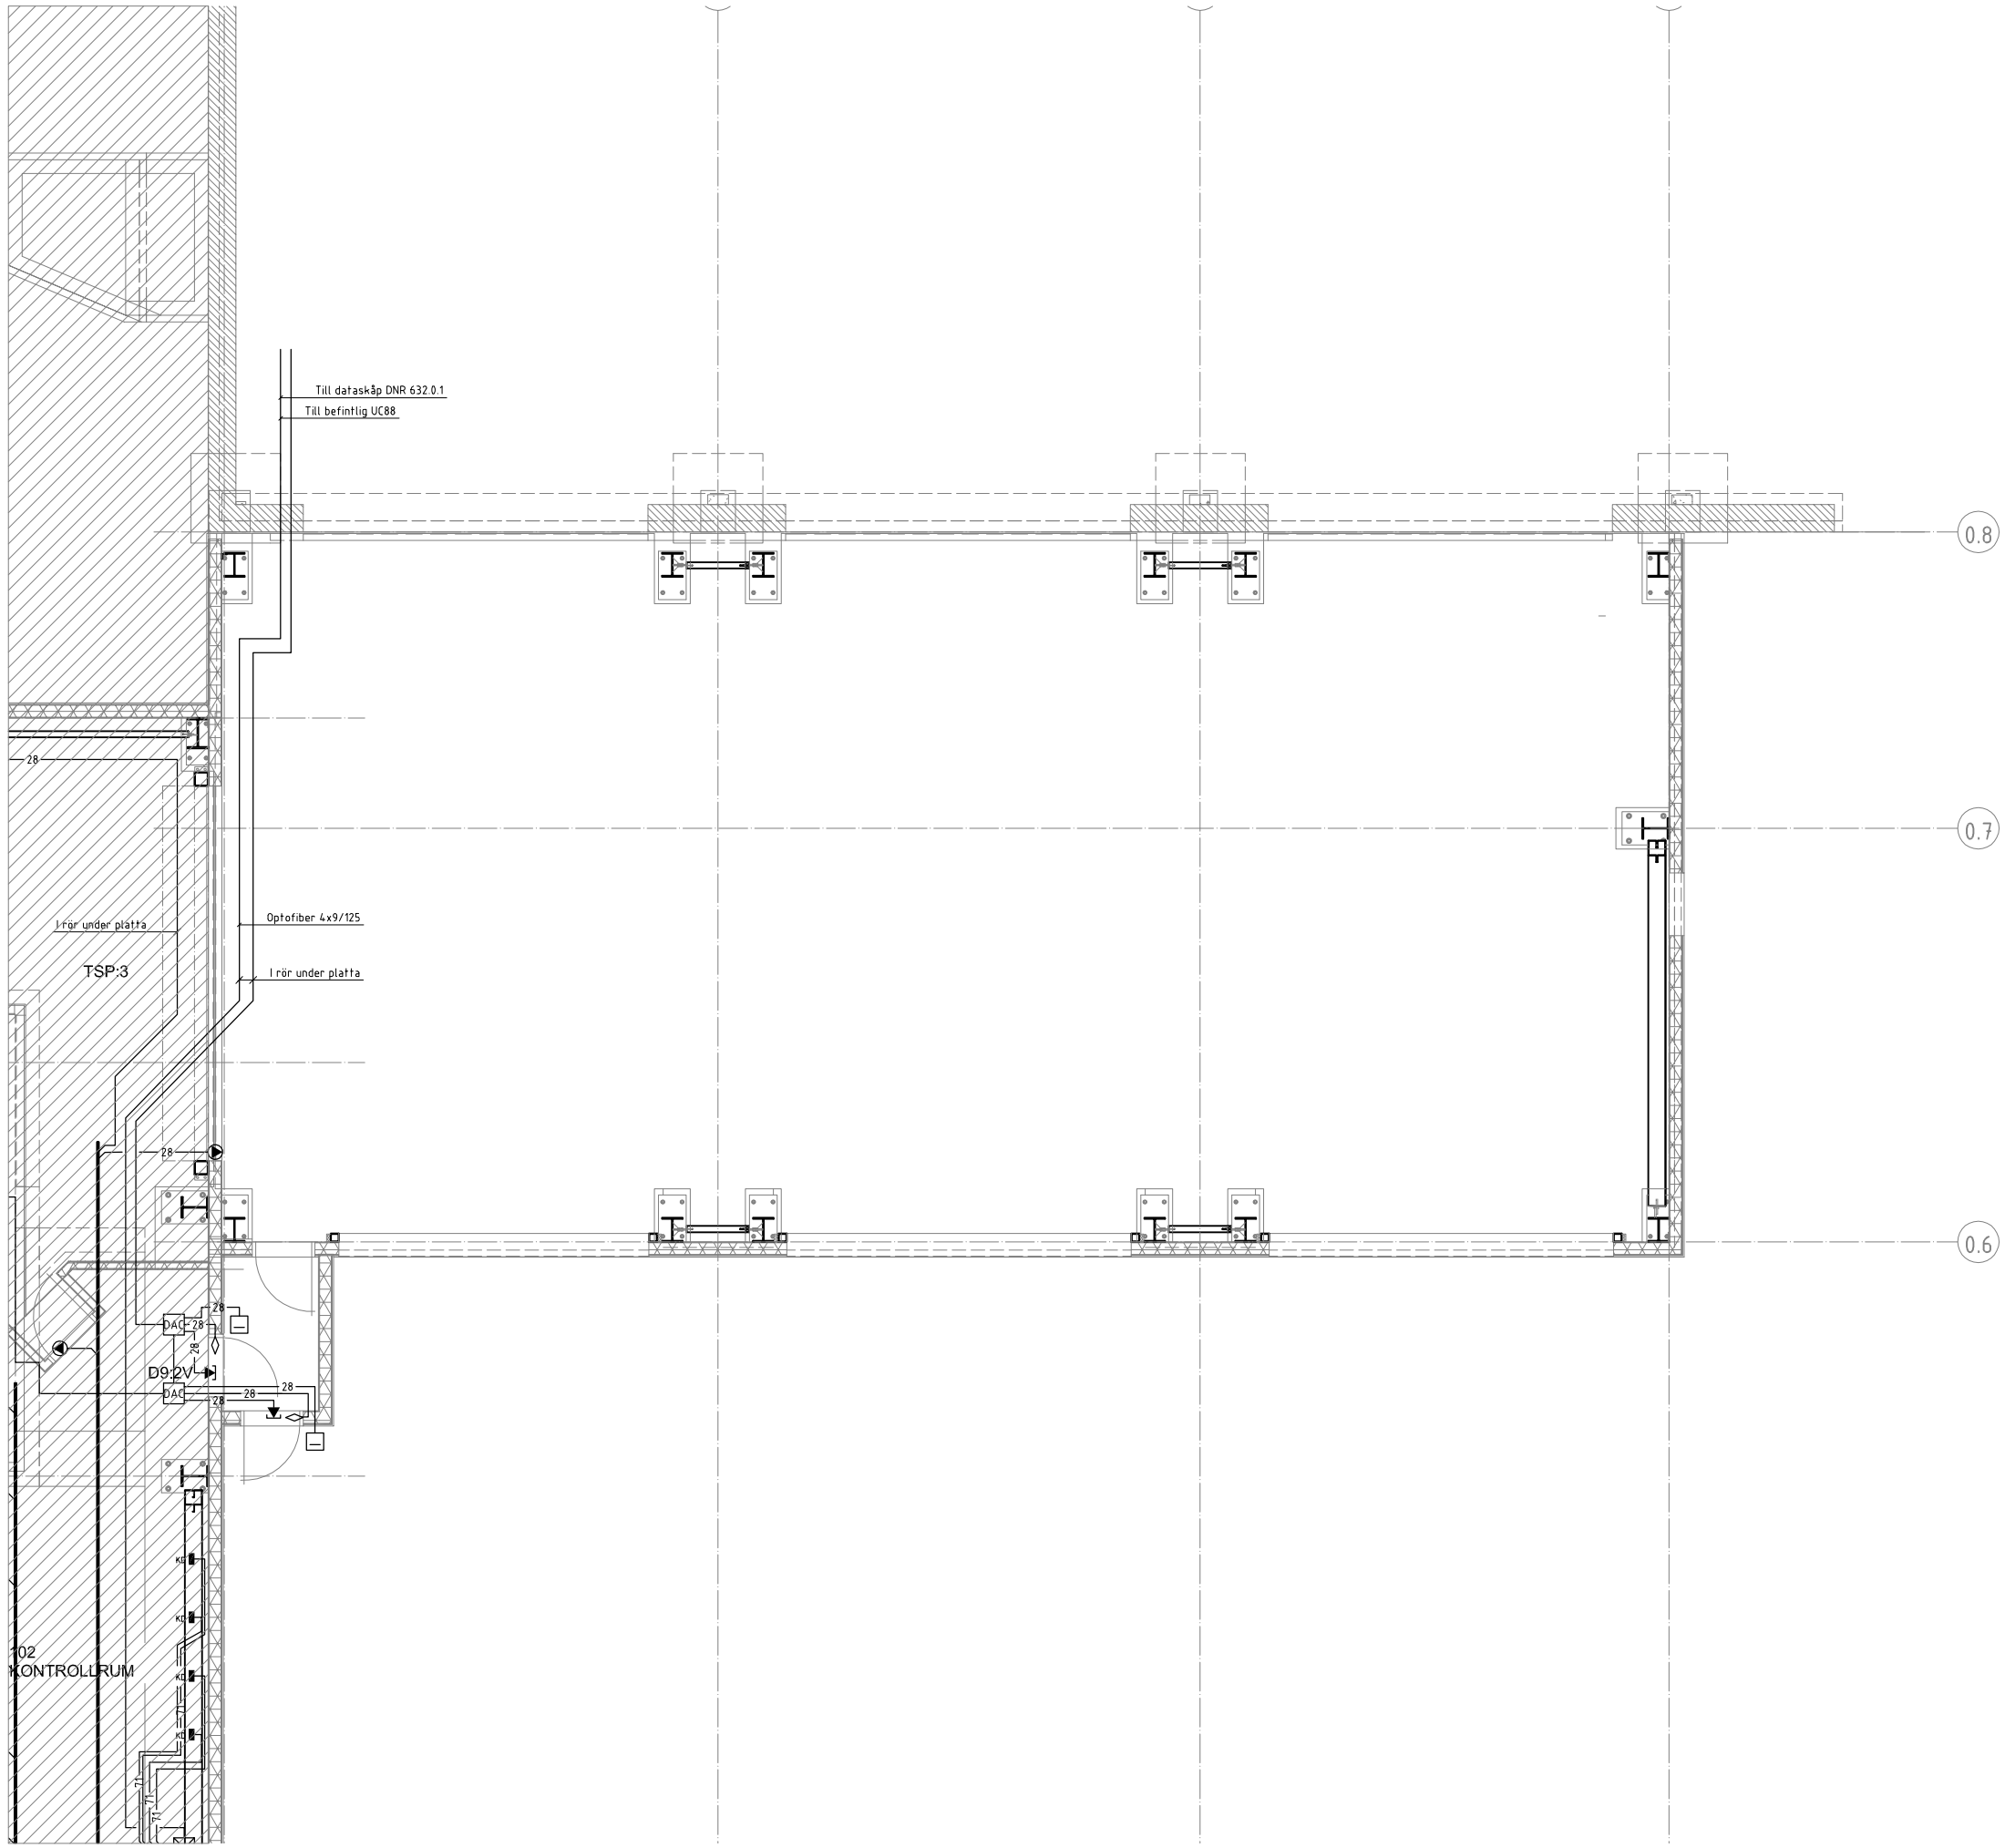

FÖRKLARINGAR

1. Samlingsplint i kapsling för säkerhetsgivare i dörrar.
2. Till säkerhetsgivare i dörr vid traversbana.
3. Datauttag för CCTV.

TECKENFÖRKLARINGAR

- D — Datauttag RJ45 kat 6.
- Beröringsfri säkerhetsgivare fabrikat Jakob Safety typ Eden.
- DAC — Dörrkontrollenhet
- Kortläsare
- Ellås
- Magnetkontakt
- Givare gaslarm
- K — Anger placering i kanal

LEDNINGSFÖRKLARINGAR

-28- ELLXB 1x4x0,5
-71- PDS UTP 4x2x0,5

GENERELLT

- Ledningar skall vara i halogenfritt.

-	-	Relationshandling	ÅBk	2012-04-23
BET	ANT	ÄNDRINGEN AVSER	SIGN	DATUM

RELATIONSHANDLING

ABB COMPONENTS

ÅF–INFRASTRUKTUR AB
Box 210, 791 25 FALUN
Sturegatan 6
Tel: 010-505 00 00, Fax: 010-505 88 79
Mail: förnamn.efternamn@afconsult.com
www.afconsult.com

UPPDRAG NR	RITAD AV	HANDLÄGGARE
571 159	ÅBk	Åke Björk
DATUM	ANSVARIG	
2012-02-02	R Knifström	

NYBYGGNAD AV TESTHALL

Utbyggnad, Plan 1
TELESYSTEM

SKALA	FORMAT	NUMMER	BET
1:100 1:50	A3 A1	726:64B:112	

PLO 15:54:39, 2012-04-23 W:\571159 - YIT Ludvika ABB Ludvika Testhall -22292-\02 Ritningar CAD\E1E64BM01.dwg
Användar-ID: AA07529

LAGER: