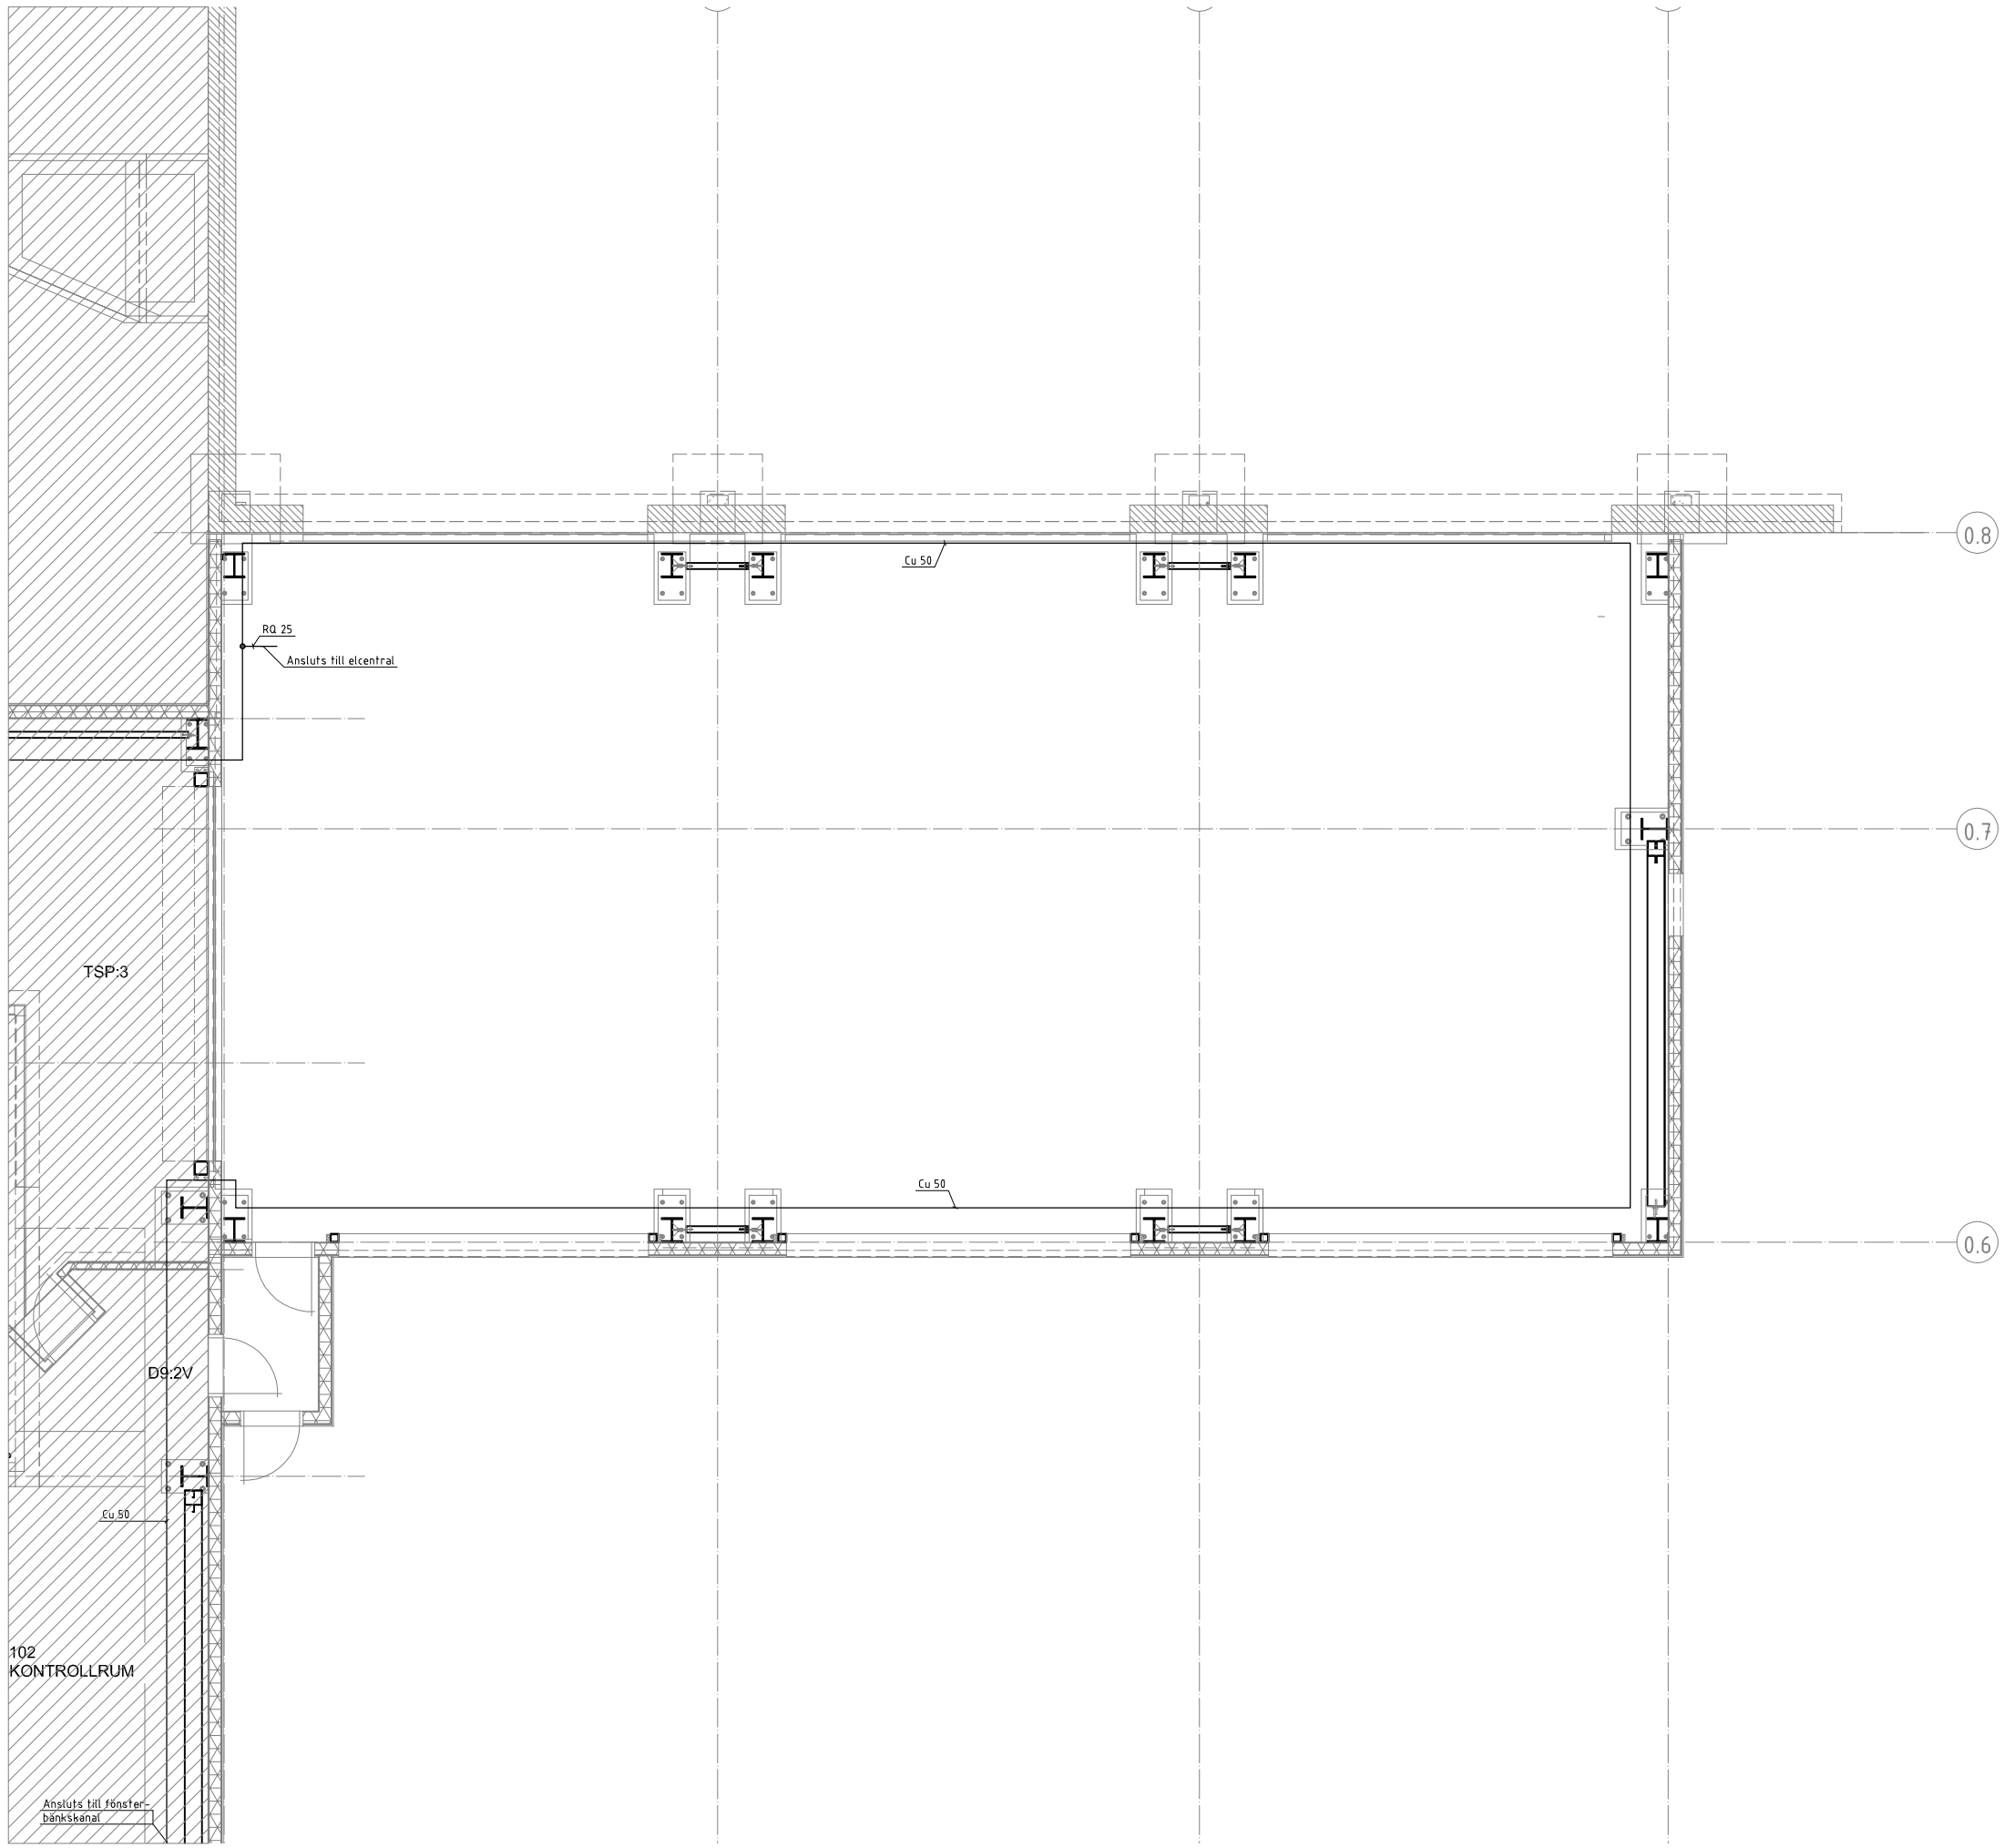

GENERELLT

Följande ansluts till ringledning cu 50:

- Ledande delar såsom VS/kyl/-tryckluftsrör, ventilationskanaler etc. ansluts med RQ 10. Anslutning skall ske så nära inkommande väggenomföring som möjligt.
- Kabelstegar/kanaler.
- stativ, metallkonstruktioner, portar.
- Jordelektrod, ringledning cu 50, elcentraler apparatskåp, cu-nät i golv.

TECKENFÖRKLARINGAR

Jordskena

-	-	Relationshandling	ÅBk	2012-04-23
BET	ANT	ÄNDRINGEN AVSER	SIGN	DATUM

RELATIONSHANDLING

ABB COMPONENTS

ÅF-INFRASTRUKTUR AB
Box 210, 791 25 FALUN
Sturegatan 6
Tel: 010-505 00 00, Fax: 010-505 88 79
Mail: förnamn.efternamn@afconsult.com
www.afconsult.com

UPPDRAG NR	RITAD AV	HANDLÄGGARE
571 159	ÅBk	Åke Björk
DATUM	ANSVARIG	
2012-02-02	R Knifström	

NYBYGGNAD AV TESTHALL

Utbyggnad, Plan 1
POTENTIALUTJÄMNINGSSYSTEM

SKALA	FORMAT	NUMMER	BET
1:100 1:50	A3 A1	726:66G:112	

Testhall Ludvika 3D med skruvar [..\A1Testhall Ludvika 3D med skruvar.dwg]
VS7p01 [X:\Borlänge\568599 - Fastighetsbolaget Arvidsl ABB Ludvika testhall - 28577-\02 Ritningar (CAD)\VS7p01.dwg]
VS9p01 [X:\Borlänge\568599 - Fastighetsbolaget Arvidsl ABB Ludvika testhall - 28577-\02 Ritningar (CAD)\VS9p01.dwg]
Genomföringar (ledplan vvs) [..\A1Genomföringar (ledplan vvs).dwg]

LAGER:

PLOT: 15:47:59, 2012-04-23 W:\571159 - YIT Ludvika ABB Ludvika testhall - 22298-\02 Ritningar (CAD)\E666DM01.dwg
Användar-ID: A40529